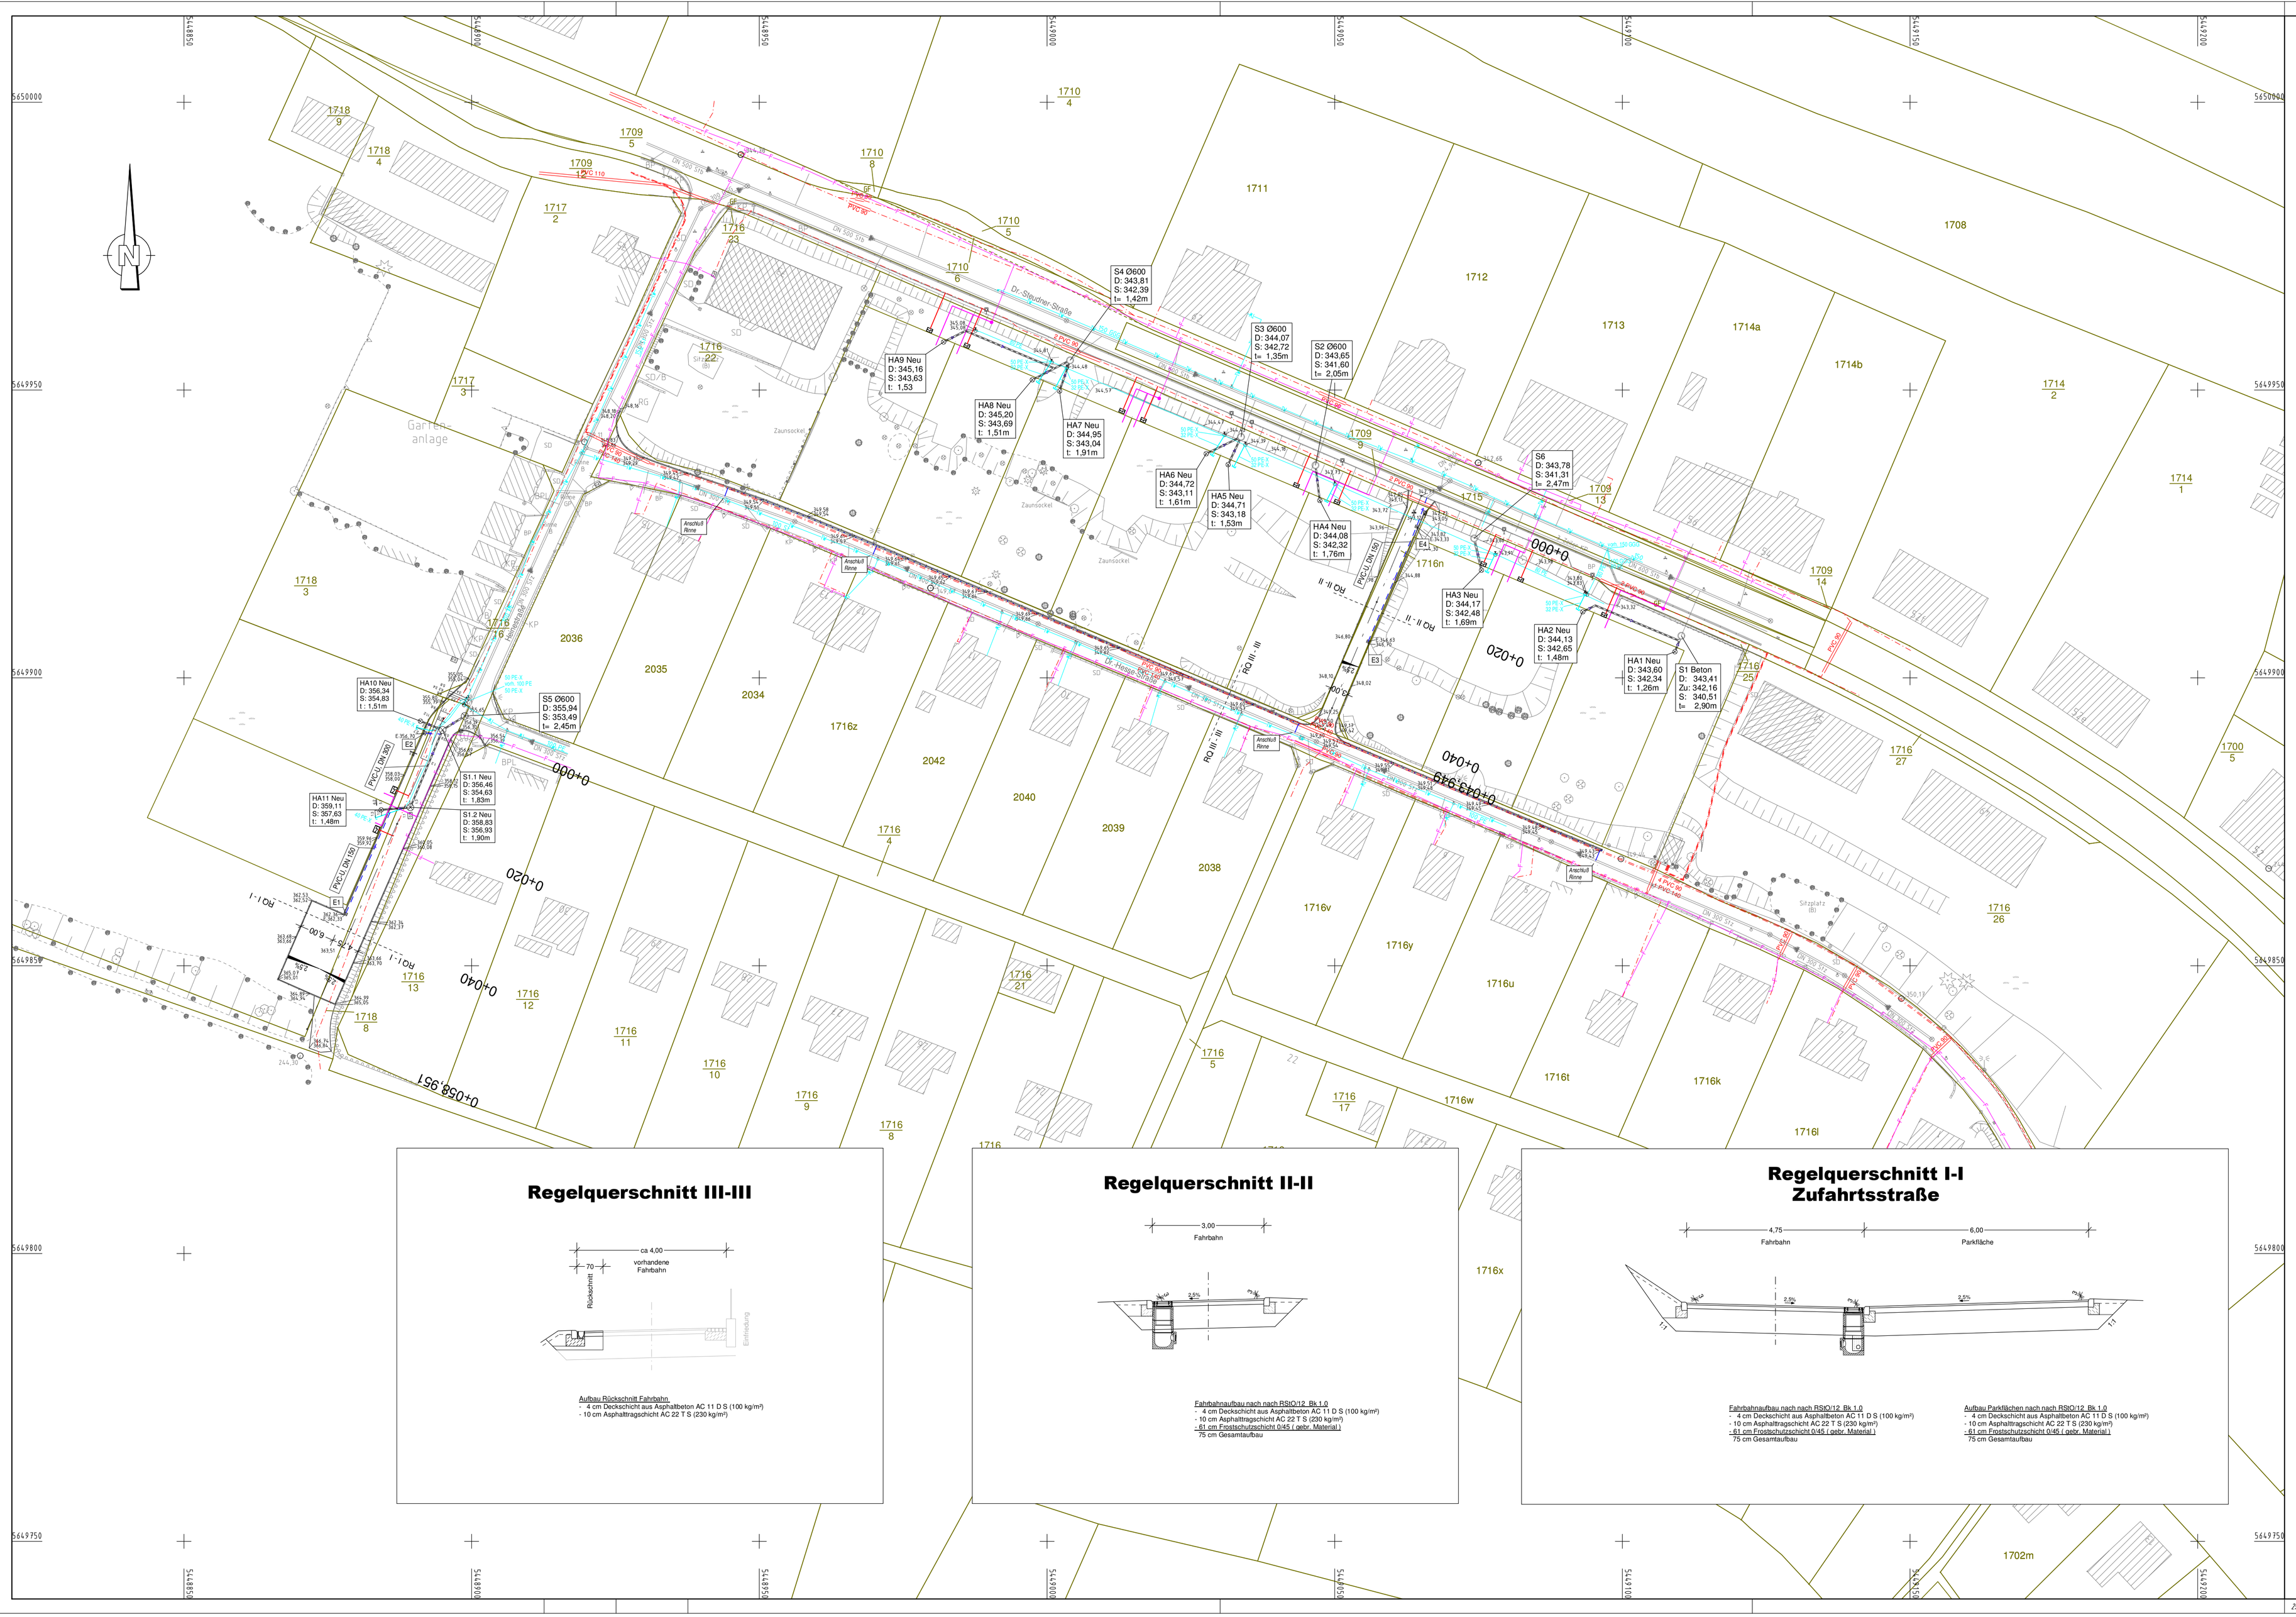

Regelquerschnitt III-III

Aufbau Rückschnitt Fahrbahn:
- 4 cm Deckschicht aus Asphaltbeton AC 11 D S (100 kg/m²)
- 10 cm Asphalttragschicht AC 22 T S (230 kg/m²)

Regelquerschnitt II-II

Fahrbahnaufbau nach nach RStO'12 Bk 1,0
- 4 cm Deckschicht aus Asphaltbeton AC 11 D S (100 kg/m²)
- 61 cm Frostschutzschicht 0/45 (gebr. Material)
75 cm Gesamtaufbau

Regelquerschnitt I-I Zufahrtsstraße

Fahrbahnaufbau nach nach RStO'12 Bk 1,0
- 4 cm Deckschicht aus Asphaltbeton AC 11 D S (100 kg/m²)
- 10 cm Asphalttragschicht AC 22 T S (230 kg/m²)
- 61 cm Frostschutzschicht 0/45 (gebr. Material)
75 cm Gesamtaufbau

Aufbau Parkflächen nach nach RStO'12 Bk 1,0
- 4 cm Deckschicht aus Asphaltbeton AC 11 D S (100 kg/m²)
- 10 cm Asphalttragschicht AC 22 T S (230 kg/m²)
- 61 cm Frostschutzschicht 0/45 (gebr. Material)
75 cm Gesamtaufbau

LEGENDE MEDIEN

Medien Bestand	Medien Neu
Trinkwasser	Trinkwasser NEU
ESAG-Kabel	ESAG-Kabel NEU
Telekom-Kabel	Telekom-Kabel NEU
Gaserdleitung	

LEGENDE STRASSENBAU

Erschließungsstraße
Parkplatz Grünfläche
1718/9 Flurstück mit Flurstücknummer
Hochpunkt
Tiefpunkt
Anlage Bord Bordabsenkung
Fahrbahnneigung
vorh. Ablauf Abbruch/ geplanter Ablauf
Entwässerungsrinne
Neigungsbruchpunkt mit Angaben von Gefälle und Steigung in Prozent, Länge der Gefälle-/Steigungsstrecke und Ausrundungshalbmesser
H = 500

LEGENDE - ALLGEMEIN

TP, AP
Polygonpunkt (PP)
Höhenfestpunkt (HP)
Grenzpunkt (GP)
Straßenkilometrierung
Kilometerstein
Fundament
Denkmal, Denkstein
Überdach, Vordach freistehend
Brücke
Treppe
Stützmauer
Freistehende Mauer
Lichtschacht Schacht für Beleuchtung
Verkehrstechnik
Angel
Verkehrszeichen
Fahnenmast
Parkplatz
Parkscheinautomat
Haltestelle
Fahnenmasthalterung
Tür/Tor
Einfahrt/Eingang
Schalter-/Schaufenster
Schranke, Schlagbaum
Fließricht., Fluß/Bach
Wasserspiegel (WSP)
Notrufsäule
Leitplanke
Zaun
Zaun,doppelt
Geländer
Rabatte
Hecke
Hecke,doppelt
OKM Oberkante Mauer
D/S Deckel/Sohle

LEGENDE - NUTZUNGSARTEN

Bitumen tragschicht	Bit	Grünland	
Beton	B	Baumschule	
Kleinpflaster	KP	Obstgarten, -plantage	
Verbund-pflaster	VP	Parkanlage	
Großpflaster	GP	Garten	
Granitplatten	Gpl	Gebüsch-Gestrüppfläche	
Schotter		Gehölz	
Betonplatten	Bpl	Nadelbaum	
Rasenstreifen		Laubbaum	
Wiese,Heide		Wurzelstock	
Nadelwald		Gebüsch / Gestrüpp	
Laubwald		Nutzungsarten-grenze	
Mischwald		Belagwechsel	
Rasenzellen-platten	RZP	Böschung	

LEGENDE - VERSORGUNGS-EINRICHTUNGEN

Zweiseit.Peilschenlampe
Einseit.Peilschenlampe
Stahlbetonm./Lampe
Stahlbetonmast
Gittermast
Holzmast
Oberflurhydrant
Unterflurhydrant
Schacht, rund
Schacht, eckig
Gully
Scheber
Kläranlage
Pumpe
Merkstein
Durchlaß
Verteiler-Elek.

Rohrmedien
Trinkwasser
Trinkwasser NEU
Abwasser
Entwässerung
Mischwasser
Gaserdleitung
Heizleitung

Kabelmedien
ESAG-Kabel
ESAG-Kabel NEU
Straßenbeleuchtung
Telekom-Kabel
Telekom-Kabel NEU

Verteiler-Fernspr.
Abflußrinne
Telefonzelle
Fließrichtung

Nr.	Art der Änderung und Ergänzung	Datum	Name

Entwurfsbearbeitung

INGENIEURBÜRO Spiller
Tel. (0 35 94) 71 51 34 - Fax (0 35 94) 71 51 35
e-mail: info@ing-spiller.de
Ingenieurbüro Spiller - Bautzener Straße 34 - 01877 Bischofswerda

	Datum	Zeichen
bearbeitet	05/2015	Sp
gezeichnet	05/2015	CAD/Sp
geprüft:	01.06.2015	

Lage-/Höhenbezug: DE_RD/83/GK_3 / DHHN92

Grosse Kreisstadt Sebnitz
Tiefbauamt

Unterlage Nr. -
Blatt Nr. 1

	Datum	Zeichen
bearbeitet		
gezeichnet		
geprüft		
Reg.Nr.		

BESTANDSPLAN

Erschließung

" Wohnen an der Dr.-Hesse-Straße"
in
Sebnitz

Bestandsplan nach Baufertigstellung

Maßstab 1 : 500

Bauausführende Firma:

Montag Straßen- und Tiefbau GmbH & Co. KG
Hertigswalde 144
01855 Sebnitz

Bauzeitraum:

08.09.2015 - 23.11.2015